

UPPFYLLNAD AV KRAV:

1 ALLMÄN INFORMATION

1.4 Dagvattenutredning

Dagvattenhanteringen har utformats utifrån riktlinjerna i dagvattenutredningen (WHITE 2014-09-11)

6 STADSMILJÖ MED NATUREN I ÅTANKE

6.4 Dagvattenfördröjning


Dagvatten (≥ 50%) kommer att ledas till grönytor samt planteringar för upptag och fördröjning innan anslutning till dagvattenledning.

6.5 Dagvatten inom kvarteret


Dagvatten tas emot från kringliggande fastigheter inom kvarteret och leds vidare till de gemensamma anslutningspunkterna anvisade av Tekniska verken.

6.6 Synliggörande av dagvatten



Dagvatten leds i stor utsträckning i synliga ränndalar till öppna planteringsytor.

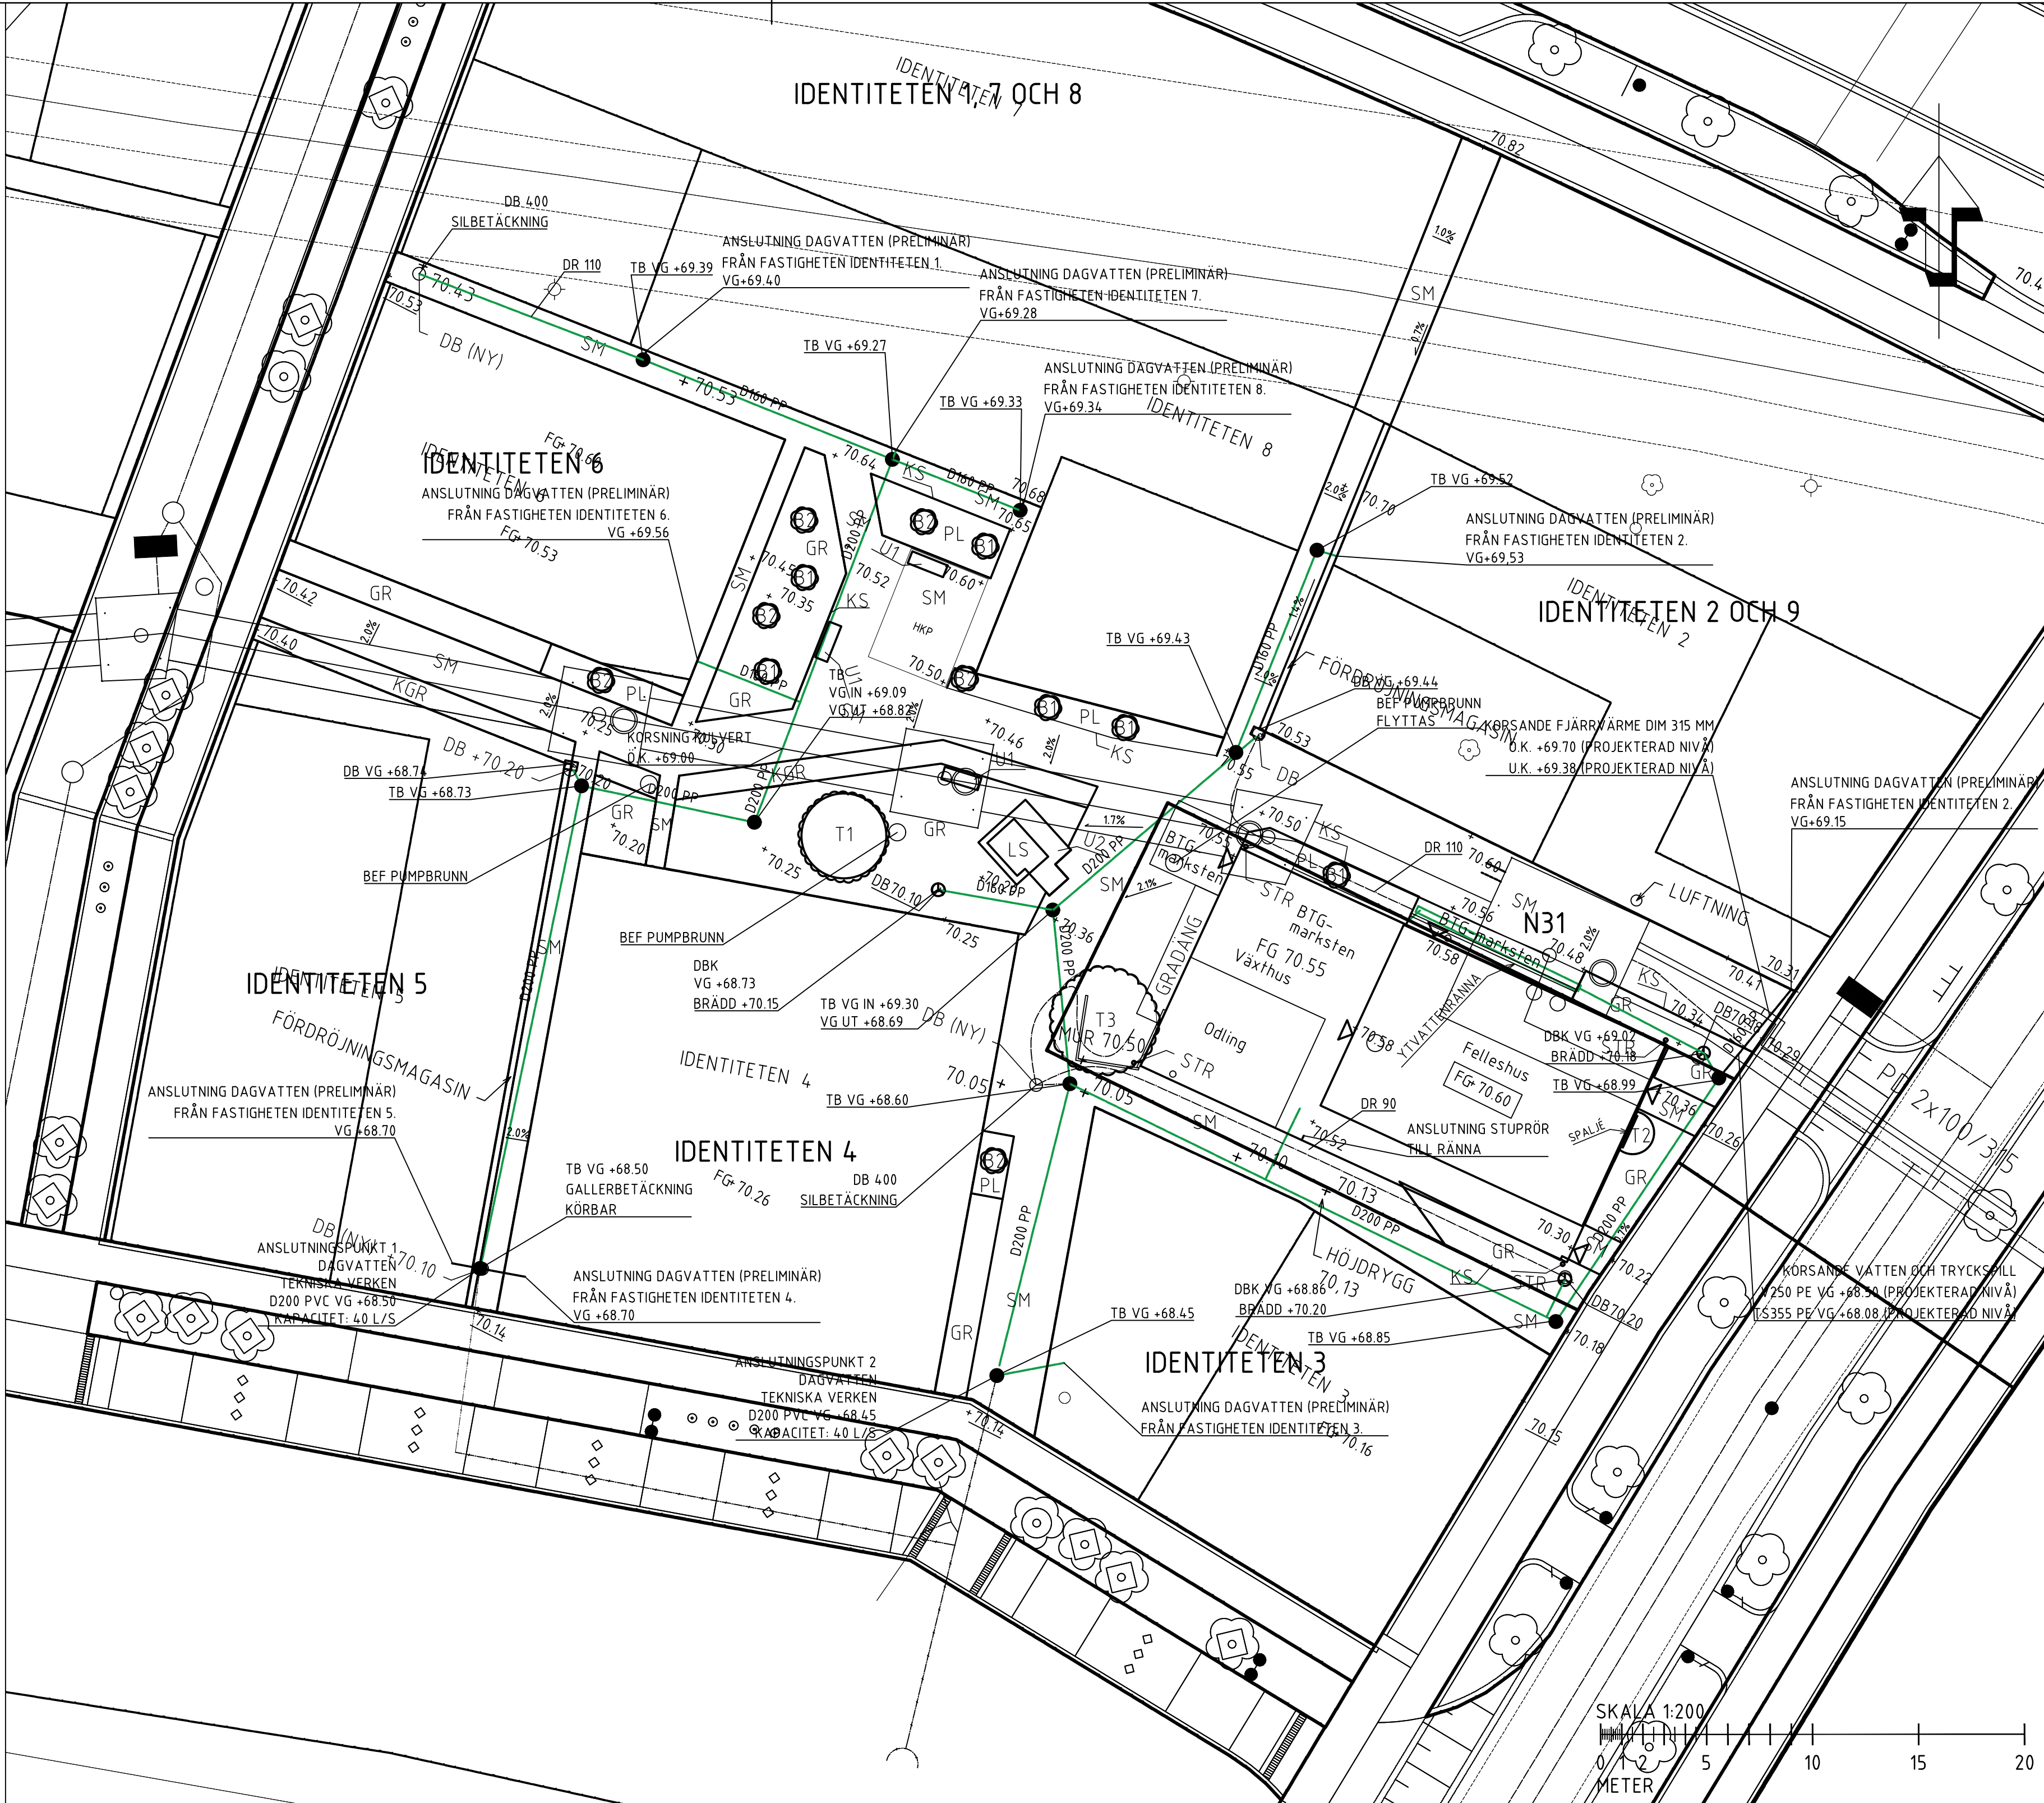

DETALJ PRINCIPLOSNING
DAGVATTENHANTERING I PLANTERING
SKALA 1:50

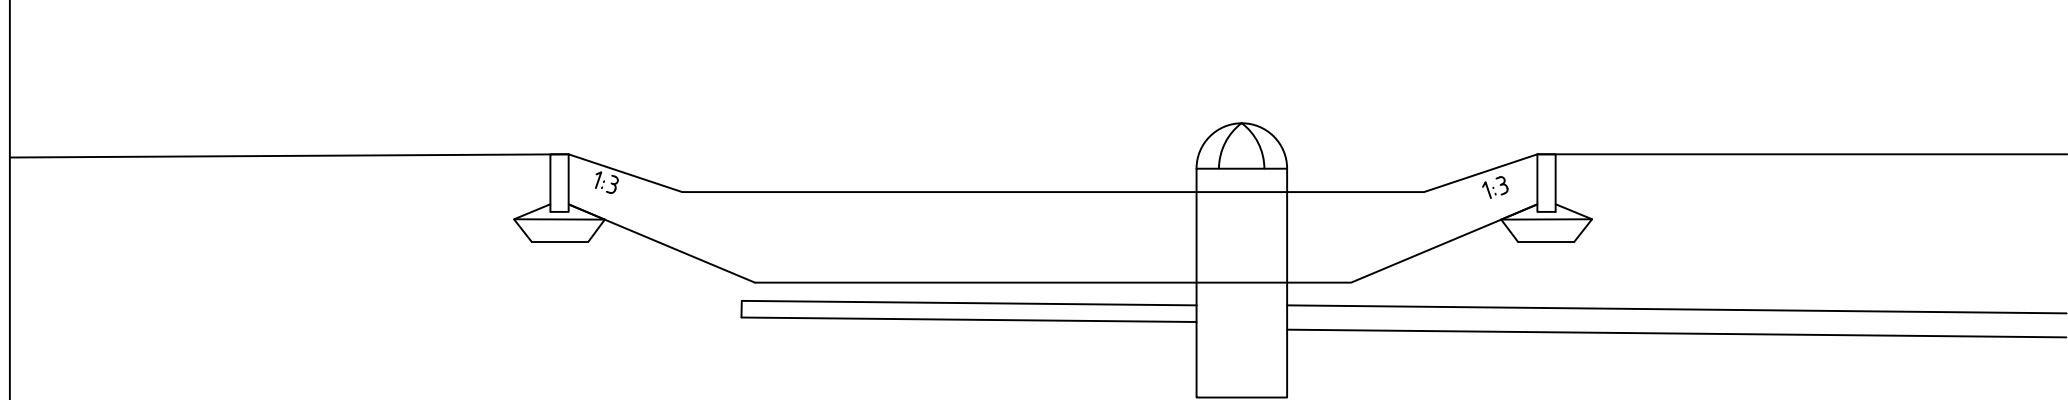

DETALJ: DAGVATTENFÖRDRÖJNING

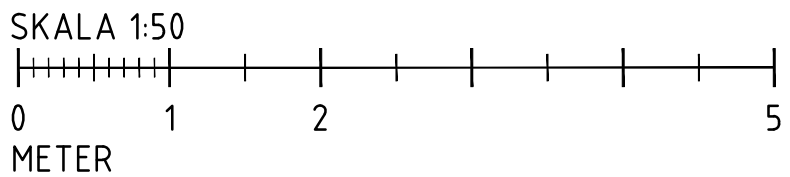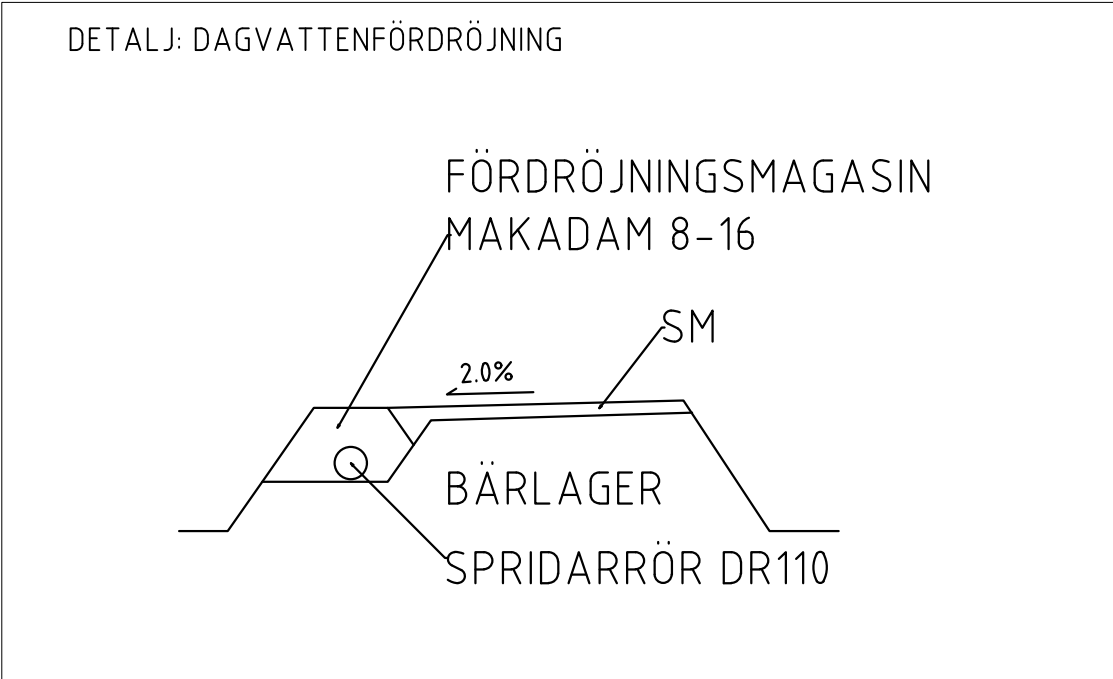

FÖRKLARINGAR

NYTT

ARBETSSOMRÅDESGRÄNS
RITAD 2 M UTANFÖR
FAKTISK GRÄNS

DRICKSVATTENLEDNING
SPILLVATTENLEDNING
DAGVATTENLEDNING

DB, DAGVATTENBRUNN
DBK, DAGVATTENBRUNN KUPOLSIL
TILLSYNSBRUNN

DR DRÄNERING

PLANERAT TEKNISKA VERKEN

VA-LEDNINGAR

FJV-LEDNINGAR

BEFINTLIGT

ANVÄNDNINGSGRÄNSER
DETALJPLAN

INFRAKULVERT MED KAMMARE

BEP PUMPBRUNN FÖR
DRÄNERING VID FRAMTIDA
SCHAKTNING NÄRA KULVERTEN.

BEP DAGVATTENLEDN.

ANMÄRKNINGAR

KOORDINATSYSTEM
PLAN: SWREF 99 1500
HÖJD: RH 2000

RITNING ÄR DELVIS I FÄRG

- ANSLUTNING SERVIS VATTEN-
OCH SPILLVATTEN.
PRELIMINÄRT LÄGE. PROJ PÅGÅR
AV TEKNISKA VERKEN.

HÄNVISNINGAR

FÖR BELSYNING SE EL-HANDLING
FÖR LANDSKAP SE L-HANDLING
FÖR FELLESHUSET SE A-HANDLING

RELATIONSHANDLING
2024-07-01 /SC

BET ANT ÄNDRING AVSER DATUM SIGN

FÖRFRÅGNINGSUNDERLAG

IDENTITETEN GA:1



UPPDRAG NR 325104
DATUM 2022-06-24
RITAD AV C. Ekengren
ANSVARIG H. Djurstedt
HANDLÄGGARE A. Alesand

IDENTITETEN GA:1, LINKÖPINGS KOMMUN
NYBYGGNAD AV FELLESHUS

VA-PLAN OCH DETALJ

SKALA A1 - 1:200, 1:50
A3 - 1:400, 1:100
NUMMER R-51.1-01
BET